

PAR COURRIER ÉLECTRONIQUE

Le 26 février 2024

[REDACTED]
[REDACTED]
**Objet : Demande d'accès à l'information – Plans infrastructures publiques
Boulevard Laflèche et rue de Parfondeval**

[REDACTED]

La présente fait suite à votre demande d'accès reçue à nos bureaux le 21 février dernier relativement au sujet mentionné en titre.

Vous trouverez ci-joint les documents relatifs à votre demande.

Conformément à l'article 51 de la *Loi sur l'accès aux documents des organismes publics et sur la protection des renseignements personnels*, L.R.Q., c. A-2.1, nous vous informons que vous pouvez demander la révision de cette décision auprès de la Commission d'accès à l'information. Vous trouverez ci-joint une note explicative à cet effet.

Pour de plus amples informations, vous pouvez communiquer avec la soussignée.


Nous vous prions d'agréer [REDACTED], l'expression de nos sentiments les meilleurs.



M^e Clémence Richard, greffière adjointe




CR/cb

p. j

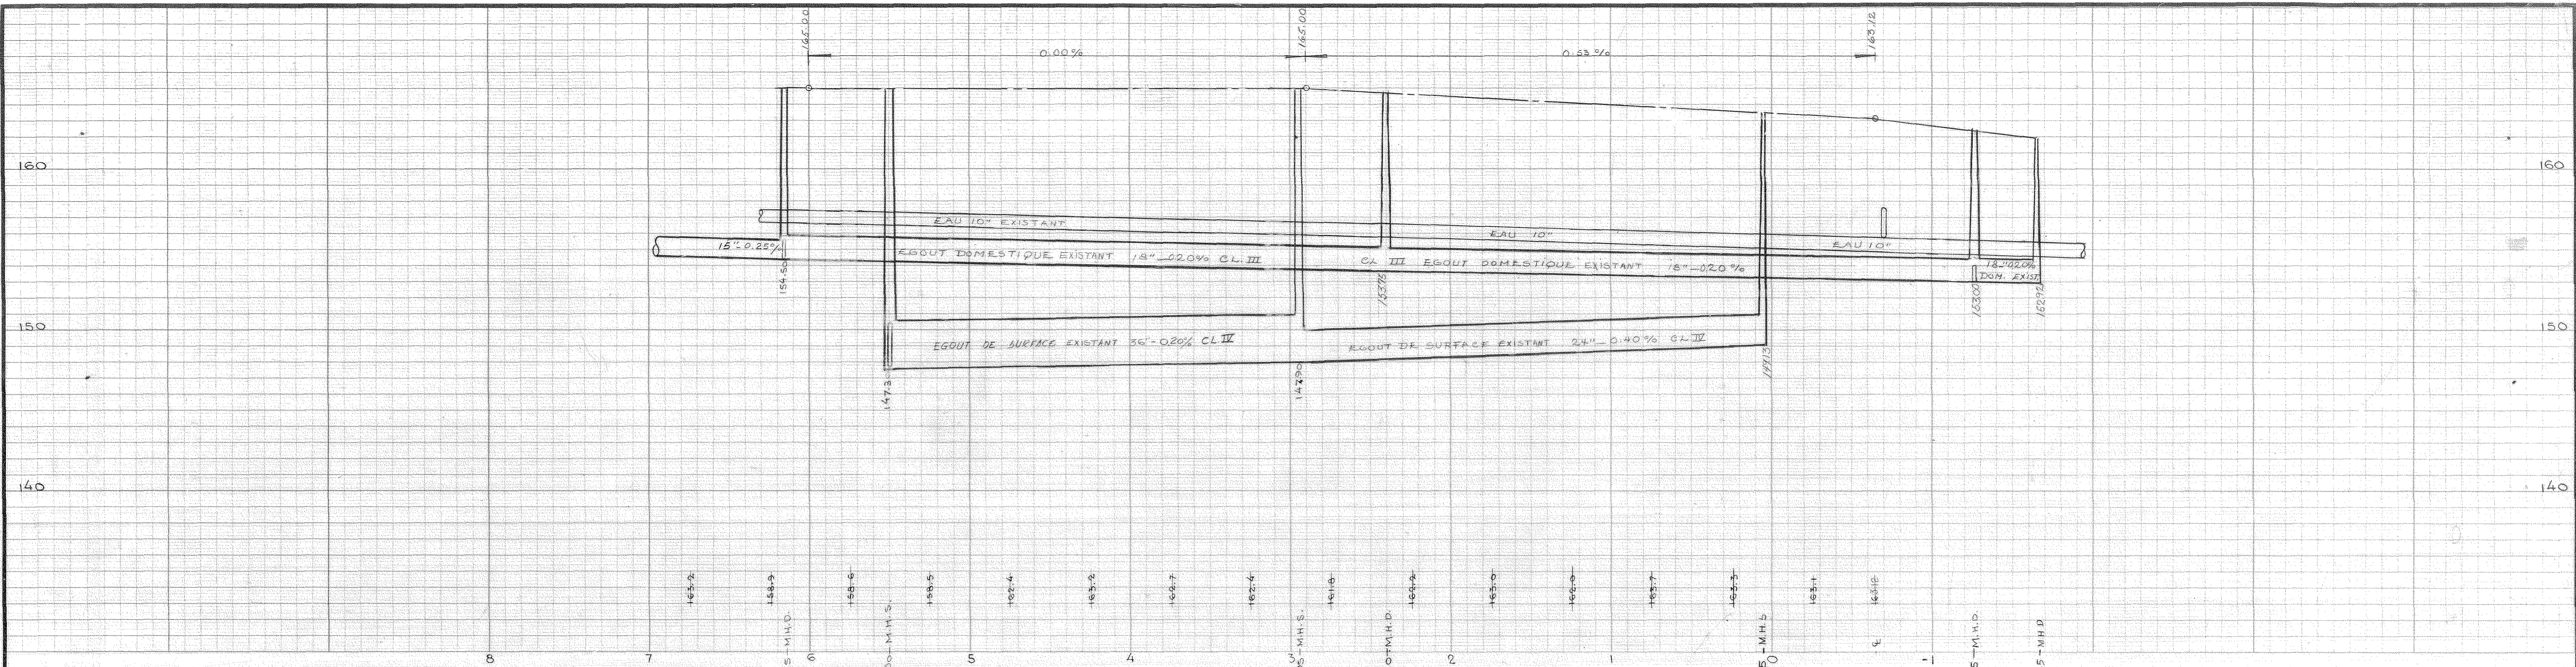

CENTRE D'ACHATS REGIONAL
MANICOUAGAN

LEGENDE: POUR ECLAIRAGE VOIR LG-509,8,0
 A = 2x6 + 1 HB VERT C-2"
 B = 2x4 + 1 HB VERT C-2"
 ——— = TRAVERSES DE RUE EXISTANTES

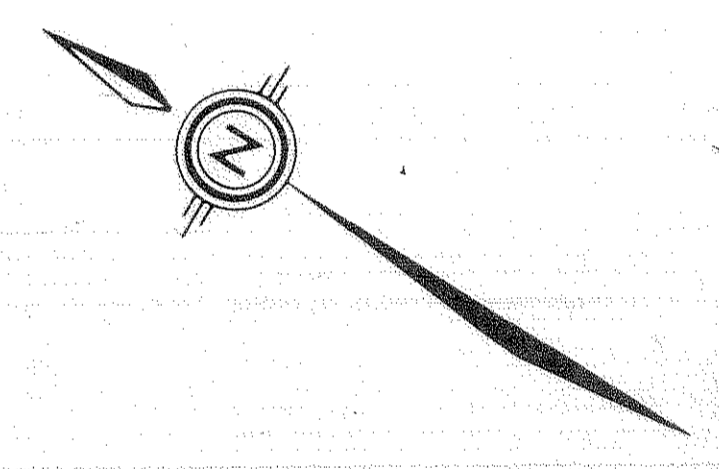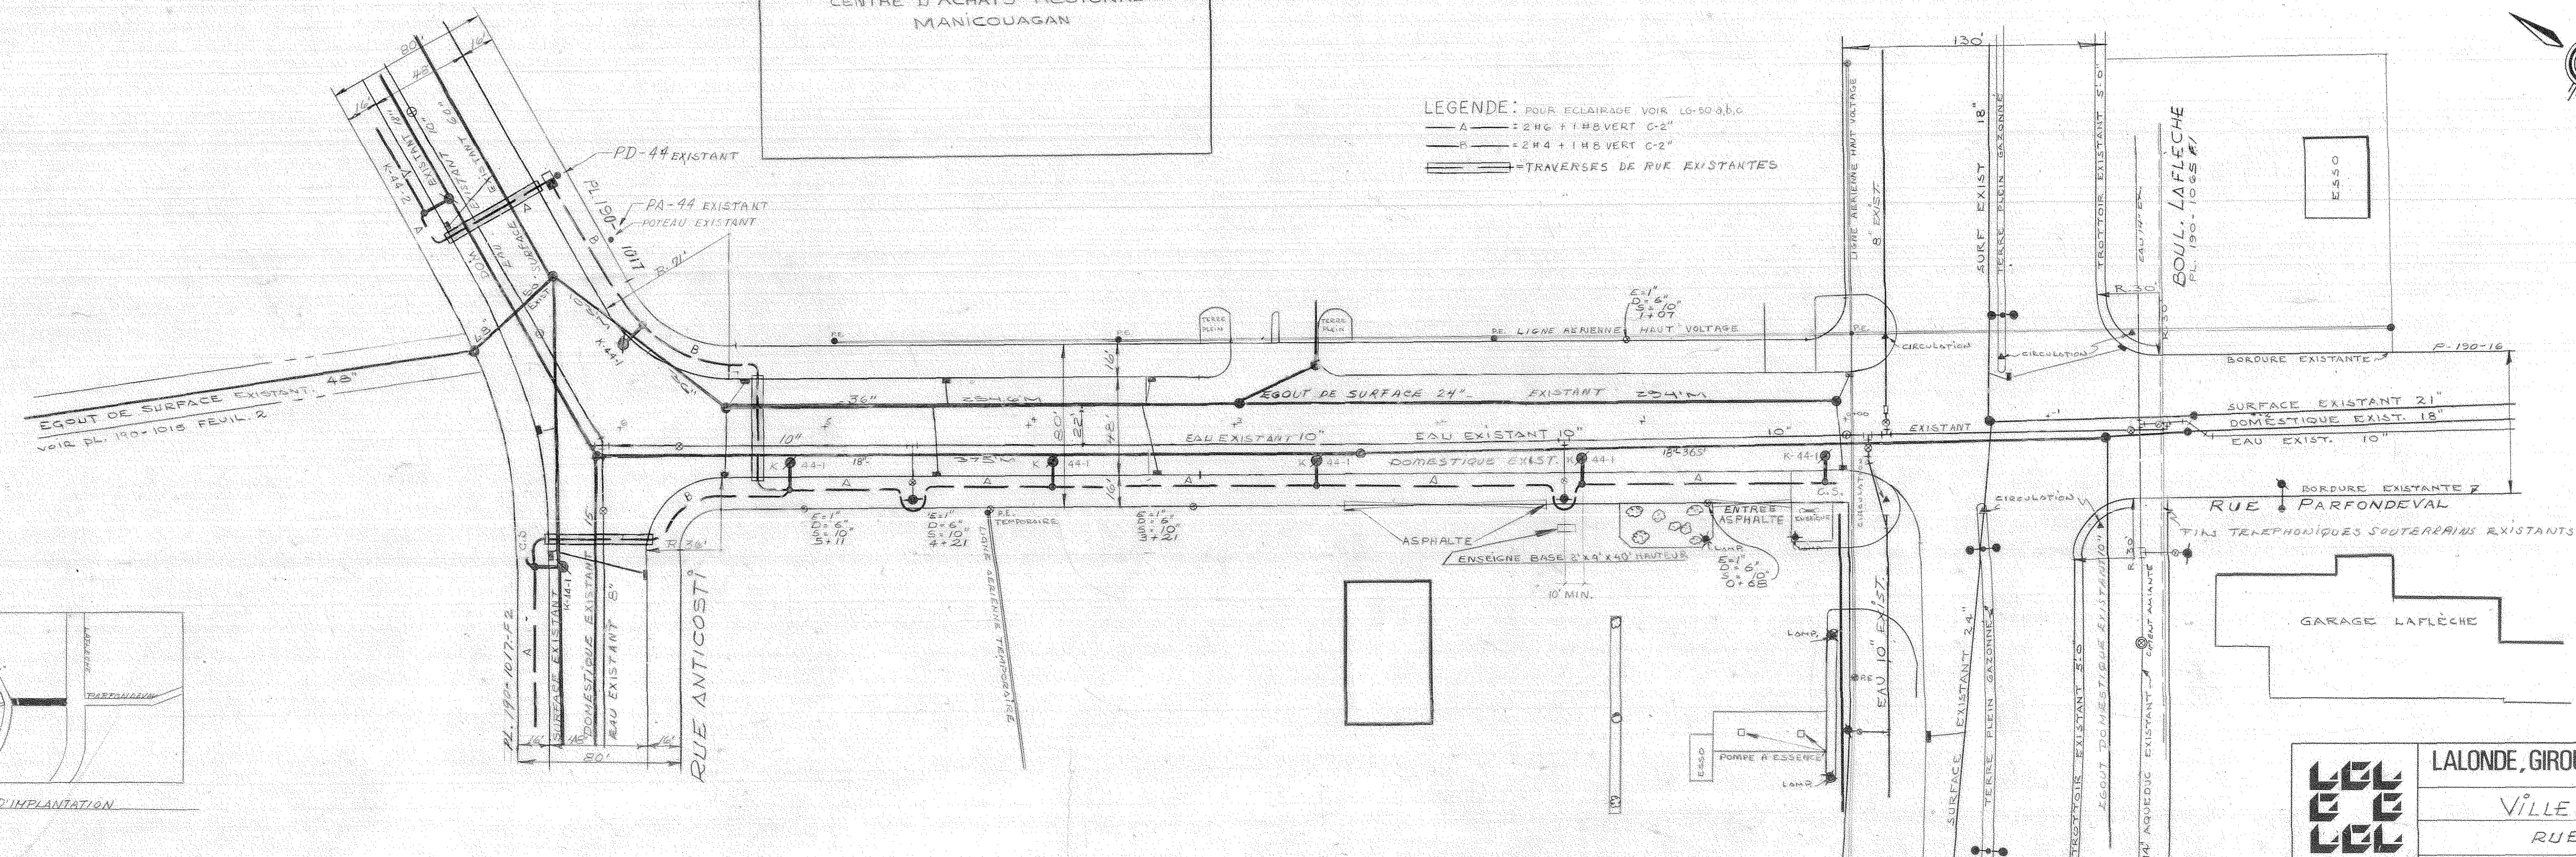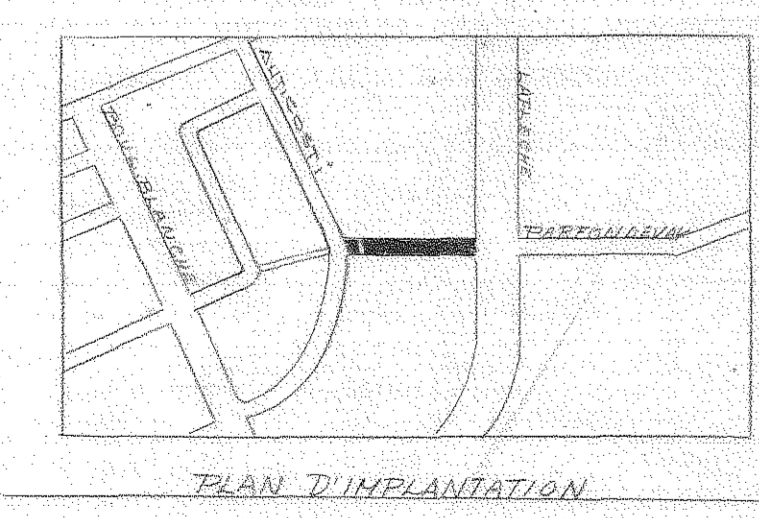

11 AVR 78	REVISION TEL QUE CONSTRUIT	1	15/6/73	REVISION EGOUT-AQUEDUC
10 FEV 78	REVISION GENERALE	2	10-2-76	REVISION ECLAIRAGE
9 NOV 77	MISE A DATE ECLAIRAGE	3	5-02-78	REVISION EGOUTS-AQUEDUC
8 SEPT 77	REVISION GENERALE	4	29-04-75	REVISION BOITES DE SERVICES
7 JAN 77	REVISION GENERALE	5	29/1/76	REVISION ECLAIRAGE
6 AOÛT 76	REVISION PAVAGE E ECLAIRAGE	NO	DATE	DESCRIPTION

LALONDE, GIROUARD, LETENDRE & ASSOCIES
INGENIEURS-CONSEILS


VILLE DE HAUTERIVE
RUE PARFONDEVAL

DE BOUL. LAFLECHE A RUE ANTICOSTI

DESINE PAR: G.P. & S.B. DATE: AOÛT 1973

VERIFIE PAR: [Signature] ECHELLE: VERT: 1" = 4'

APPROUVE PAR: [Signature] NO: 190-1015-11 FEUILLET: 1

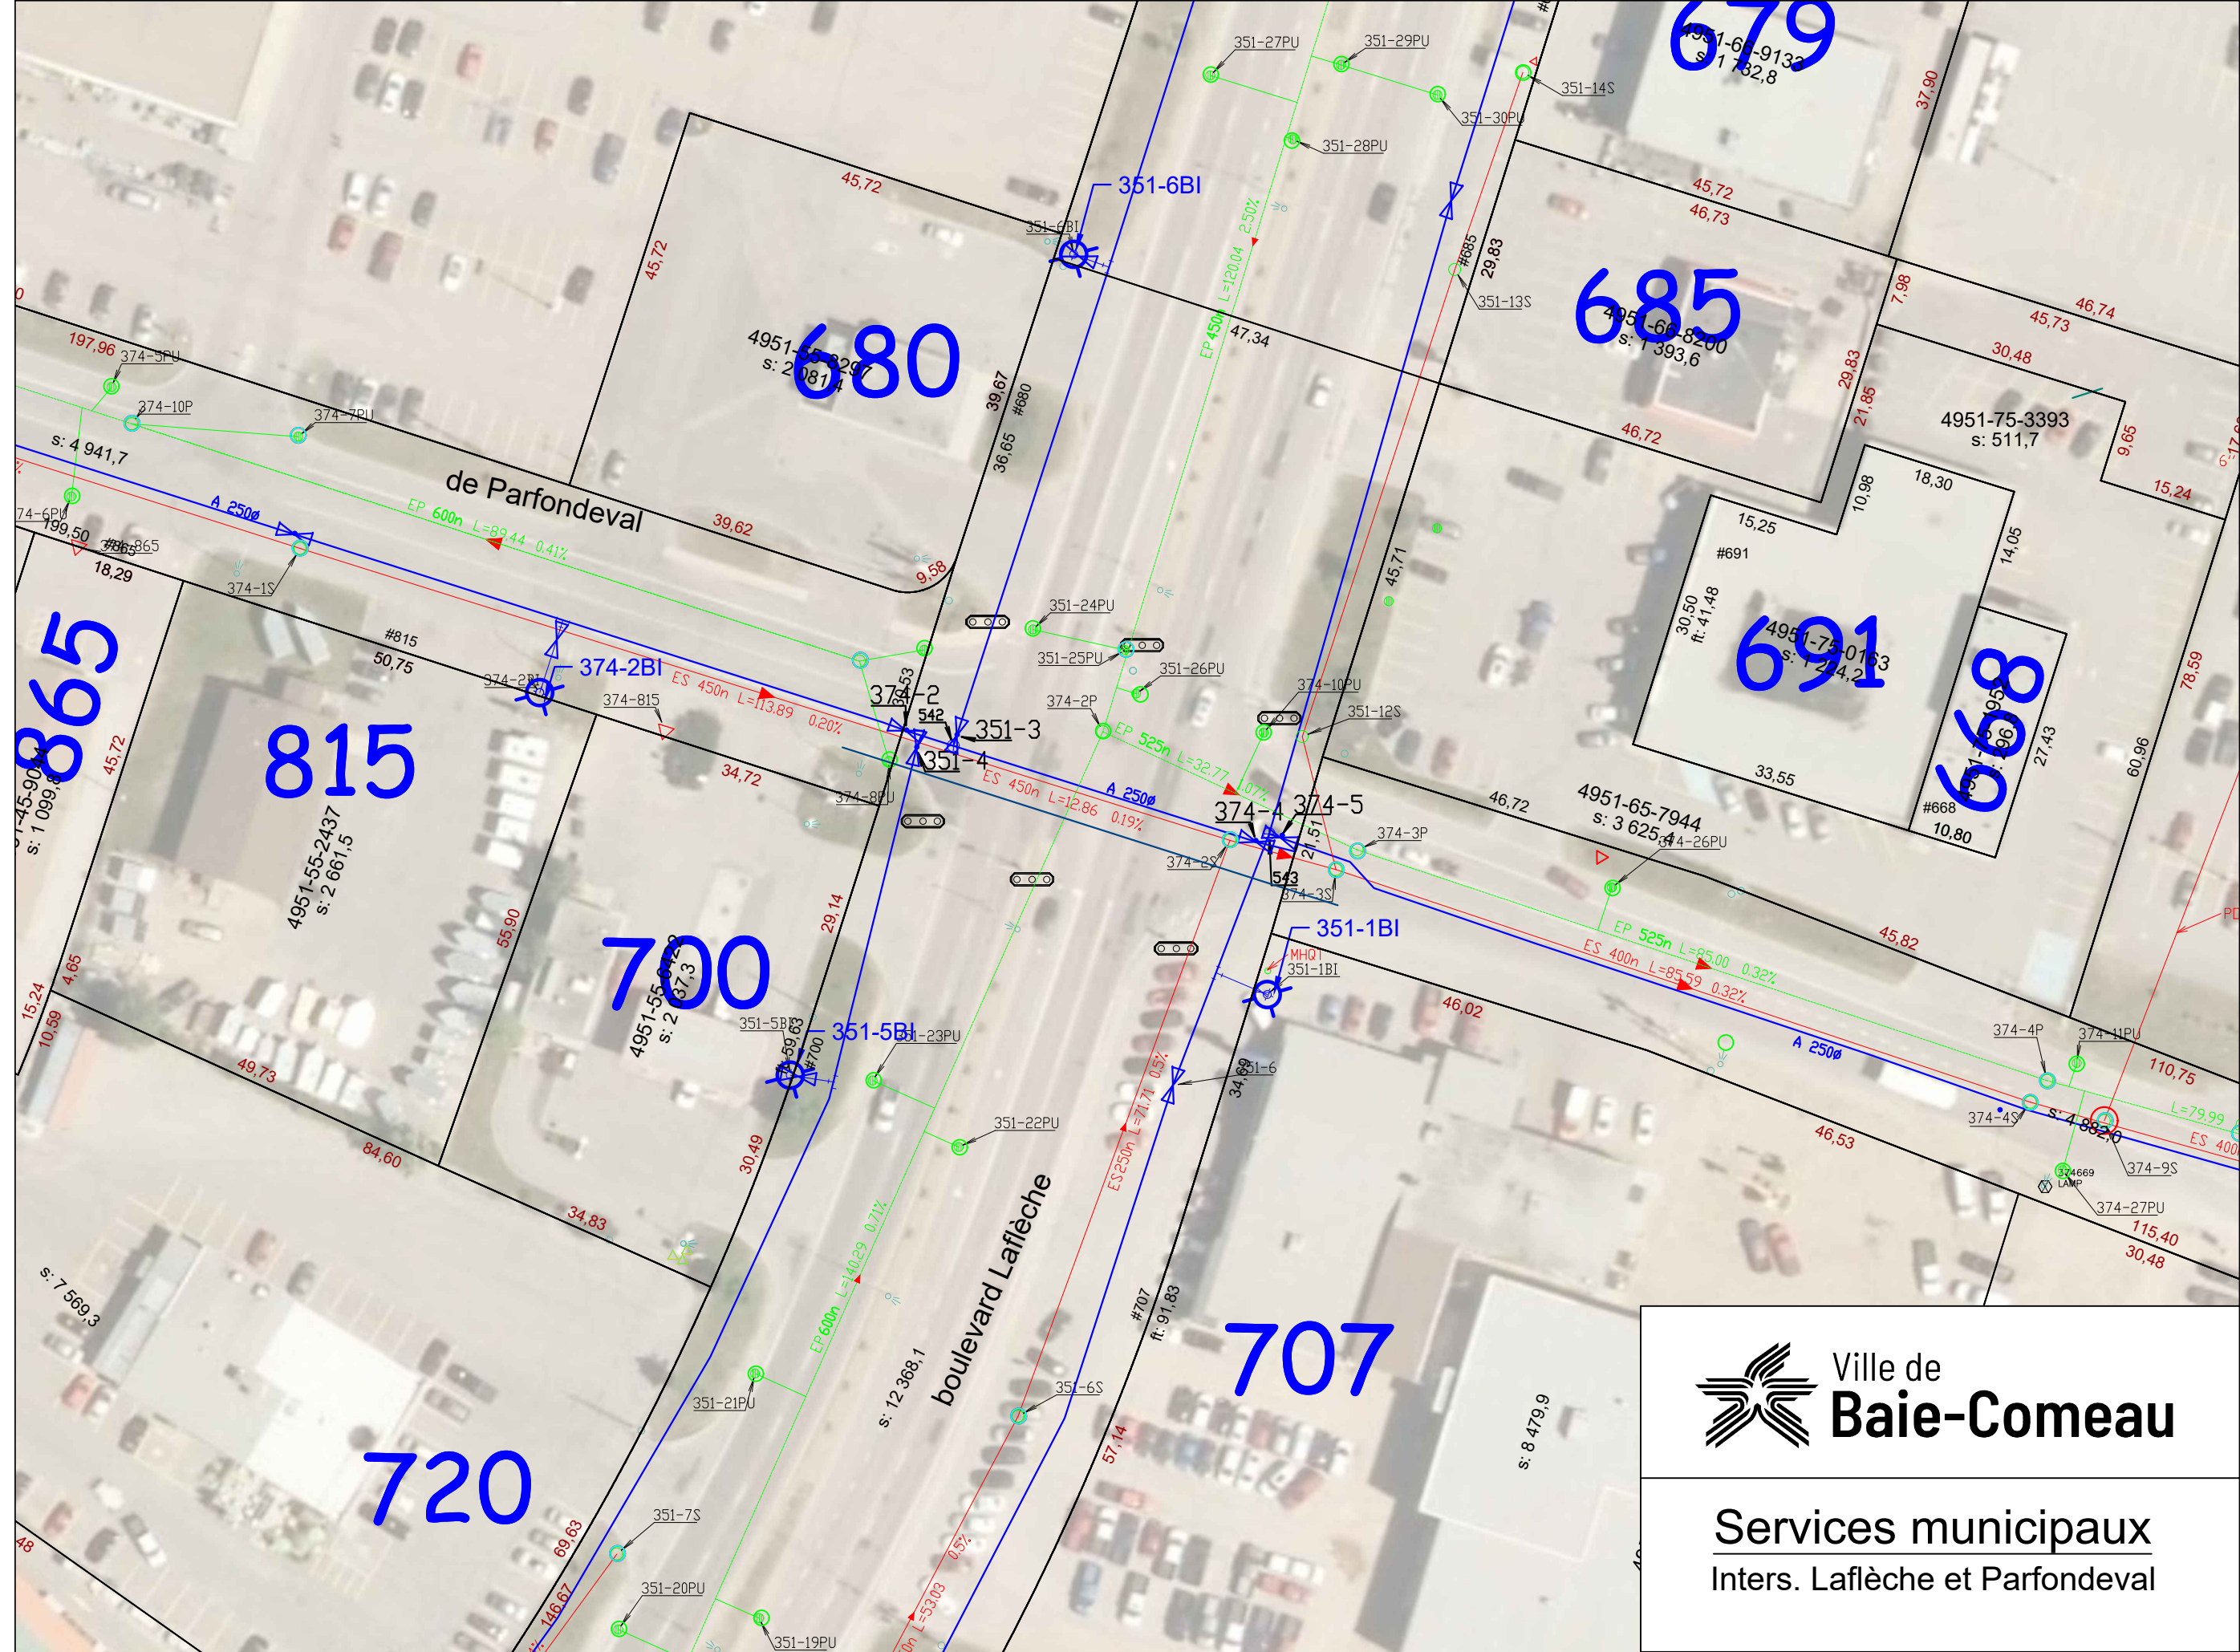

Ville de
Baie-Comeau

Services municipaux
Inters. Lafèche et Parfondeval